


HUS 1

ÖVERVÅNING 1:100

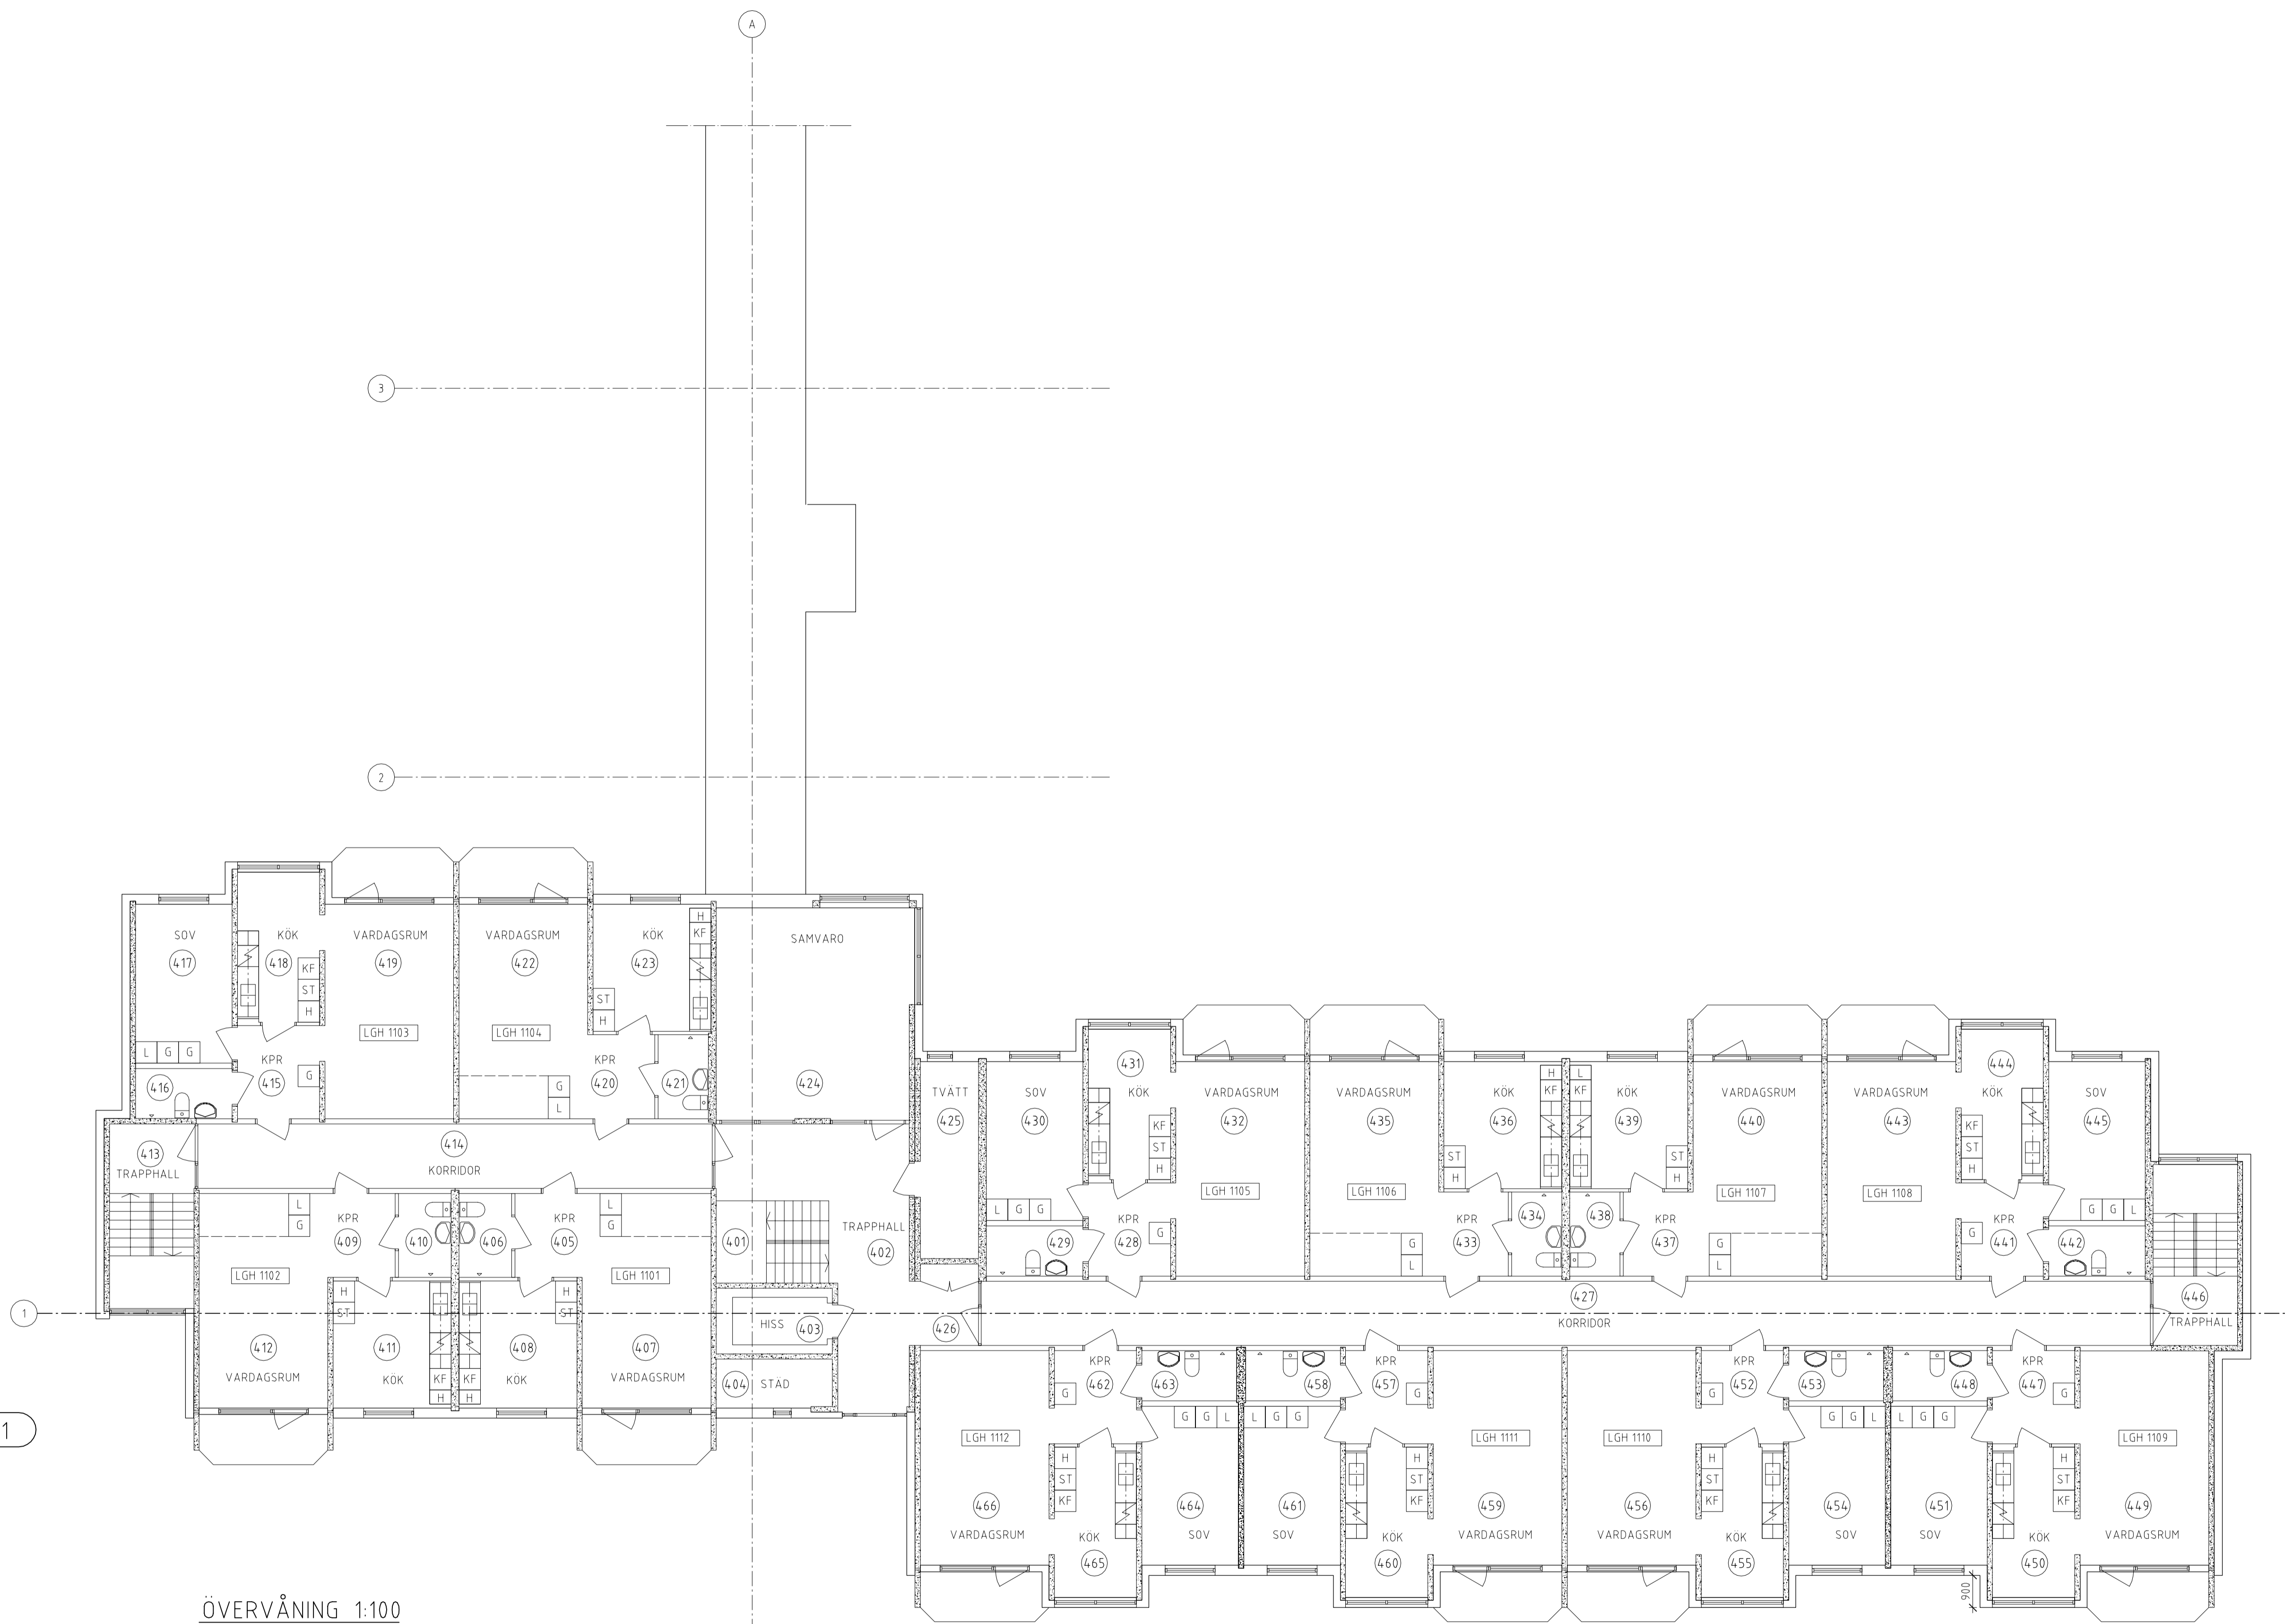

B	RELATIONSHANDLING	2014-05-05	ML
A	BYGGHANDLING	2013-06-14	HW
BET	ANT	ANDRINGEN AVSER	DATUM SIGN
<b>RELATIONSHANDLING</b> <b>VALBERGSGÅRDEN</b> <b>OMBYGGNATION</b>			
WSP BYGGPROJEKTERING			
Tel:			
Fax:			
UPPDRAG NR	RITAD/KONSTRUERAD AV	HANDLAGGARE	
10181994	HW	ML	
DATUM	ANSVARIG		
2013-05-13	Mats Larsson		
OMBYGGNATION AV SERVICEHUS			
HUS 1			
ÖVERVÅNING BEF UTSEENDE			
SKALA	NUMMER	BET	
1:100	K11	B	